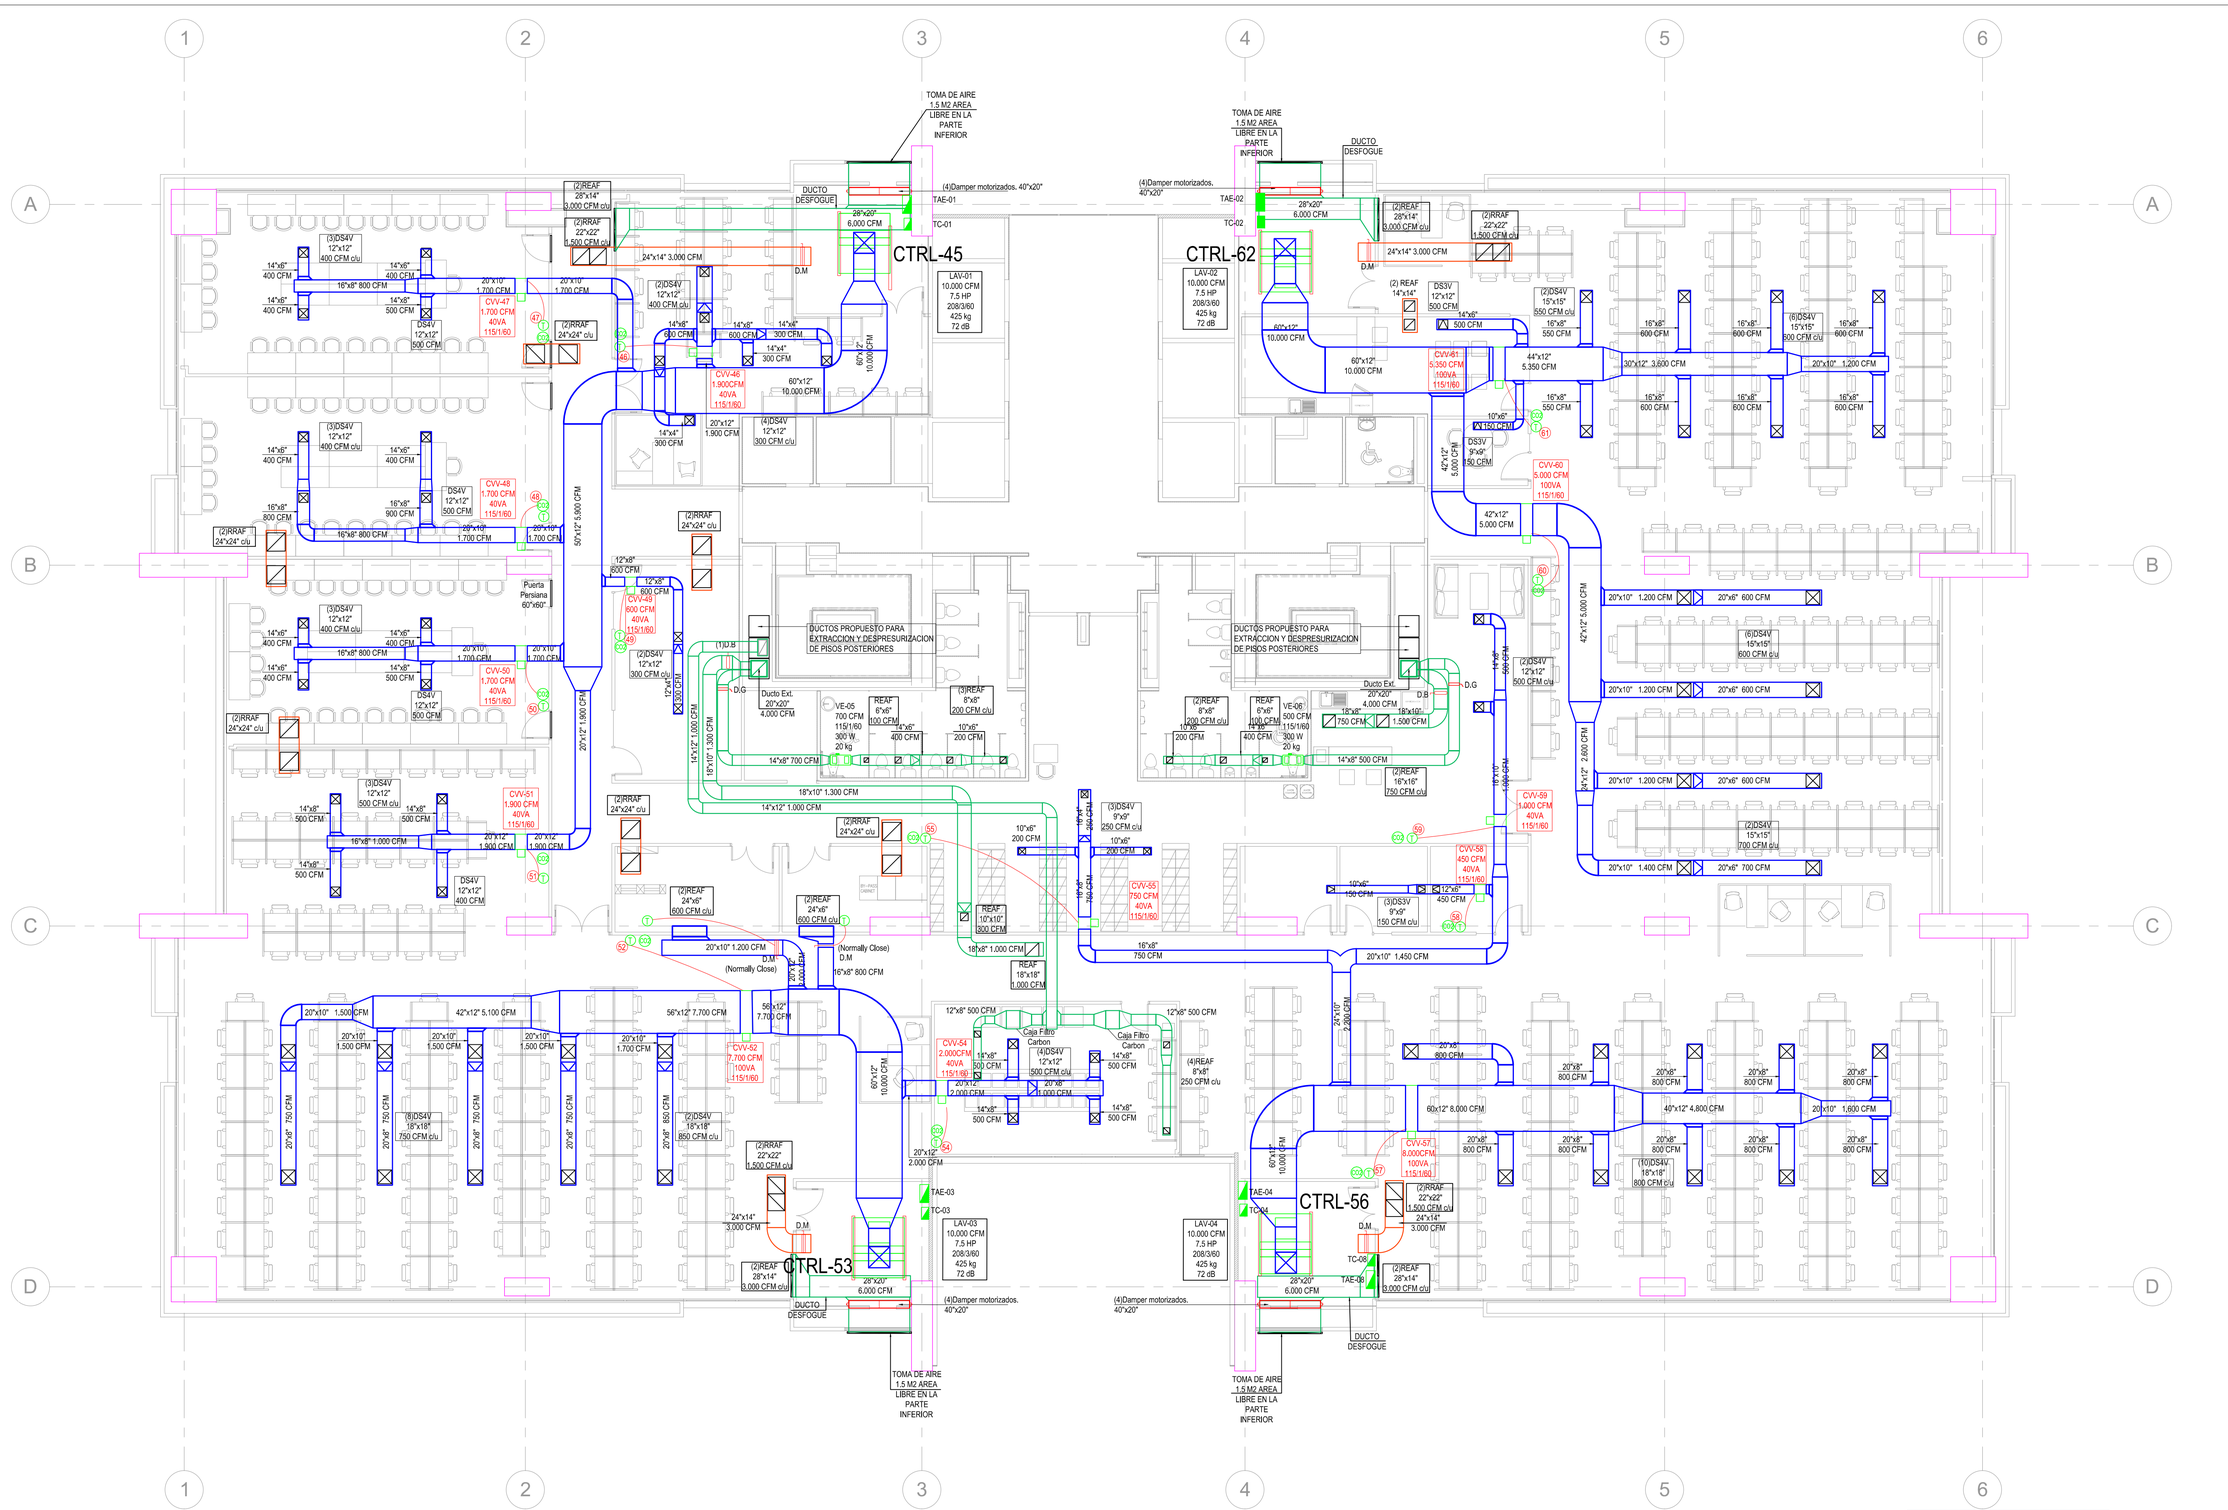

1 PLANO AS-BUILT SISTEMA DE AIRE ACONDICIONADO Y VENTILACION MECANICA PLANTA PISO 3
1 : 100

ARPRO

PROYECTO

SITEL

Aire Caribe s.a. Ingeniería y Componentes
AIRE CARIBE S.A
CALLE 120 # 65A-41
TEL:7427587

ISO 14001 OHSAS 18001 ISO 9001

INGENIERO RESPONSABLE

ING. ANTONIO GIL
Matrícula Profesional
CN 23012413-4

DIRECTOR DE PROYECTOS

ING. VICENTE MARTINEZ
Matrícula Profesional
CN20530749
REVISÓ:

CUADRO DE CONVENCIONES

DB:	DAMPER DE BALANCEO
DG:	DAMPER DE GRAVEDAD
DM:	DAMPER MOTORIZADO
DS:	DIFUSOR DE SUMINISTRO
DSV:	DIFUSOR SUMINISTRO 2 VIAS
DSV/:	DIFUSOR SUMINISTRO 3 VIAS
DSV/:	DIFUSOR SUMINISTRO 4 VIAS
DSP:	DIFUSOR SUMINISTRO PERFORADO
DL:	DIFUSOR LINEAL
RS:	REJILLA DE SUMINISTRO
RR:	REJILLA DE RETORNO
RE:	REJILLA DE EXTRACCIÓN
RSAF:	REJILLA SUMINISTRO ALETA FIJA
RTC:	REJILLA TIPO CUBO
RSD:	REJILLA SUMINISTRO
RSAF:	REJILLA SUMINISTRO DOBLE ALETA
PT:	PERSIANA DE TRANSFERENCIA
PDA:	PERSIANA DE DESCARGA
PTAE:	PERSIANA TOMA AIRE EXT
TF:	TUBERIA AGUA FRIA
TAF:	TUBERIA AGUA FRIA
TAC:	TUBERIA AGUA CONDENSACION
SAC:	SUMINISTRO AGUA CONDENSACION
SAF:	SUMINISTRO AGUA FRIA
UM:	UNIDAD MANEJADORA
UMA:	UNIDAD MANEJADORA
FC:	UNIDAD FANCOIL
UC:	UNIDAD CONDENSADORA
EA:	ENFRIADOR DE AGUA
TEA:	TANQUE ALMACENAMIENTO DE AGUA
BAF:	BOMBA AGUA FRIA
BAC:	BOMBA AGUA CONDENSACION
UP:	UNIDAD TIPO PAQUETE
MS:	UNIDAD MINISPLIT
VS:	VENTILADOR DE SUMINISTRO
VE:	VENTILADOR DE EXTRACCIÓN
TC:	TABLERO DE CONTROL
TAE:	TABLERO ELECTRICO
TR:	TORELADAS DE REFRIGERACION
DCC:	DETECTOR MONOXIDO CARBONO
CJ:	CAJA DE PASO
CE:	CONTROL EXTERNO
T:	TERMOSTATO AMBIENTE
ST:	SENSO DE TEMPERATURA
VDF:	VARIADOR DE FRECUENCIA
GPM:	GALONES POR MINUTO
CFM:	PIES CUBICOS POR MINUTO
LS:	LINEA DE SUCCIÓN
LL:	LINEA DE LIQUIDO
LUV:	LAMPARA ULTRA VIOLETA

MODIFICACIONES

Rev	Fecha	Realizo	Revisó
1			
2			
3			
4			
5			
6			
7			
8			
9			
10			

OBSERVACIONES

FECHA DE ENTREGA
09/07/2019

CONTENIDO:
PLANO AS-BUILT
SISTEMAS HVAC
PISO 3

ESCALA: 1 : 100
VERSIÓN: 01

PLANO N°
PL-RD-SITEL-P3-R1

ARCHIVO:

ARPRO
CATEGORÍA: Planos HVAC
OPERADOR: Andrea Eraso
FECHA: 30-07-2019

Aire Caribe s.a. Ingeniería y Componentes
NIT 890.400.568-4
CALLE 120 # 65A-41
PBX: 742 75 87
BARRANQUILLA - COLOMBIA

PLANO VALIDO PARA CONTRUCCION
09/07/2019